


rzędna konstrukcyjna wierzchu stropu +14.73=41.65nppm

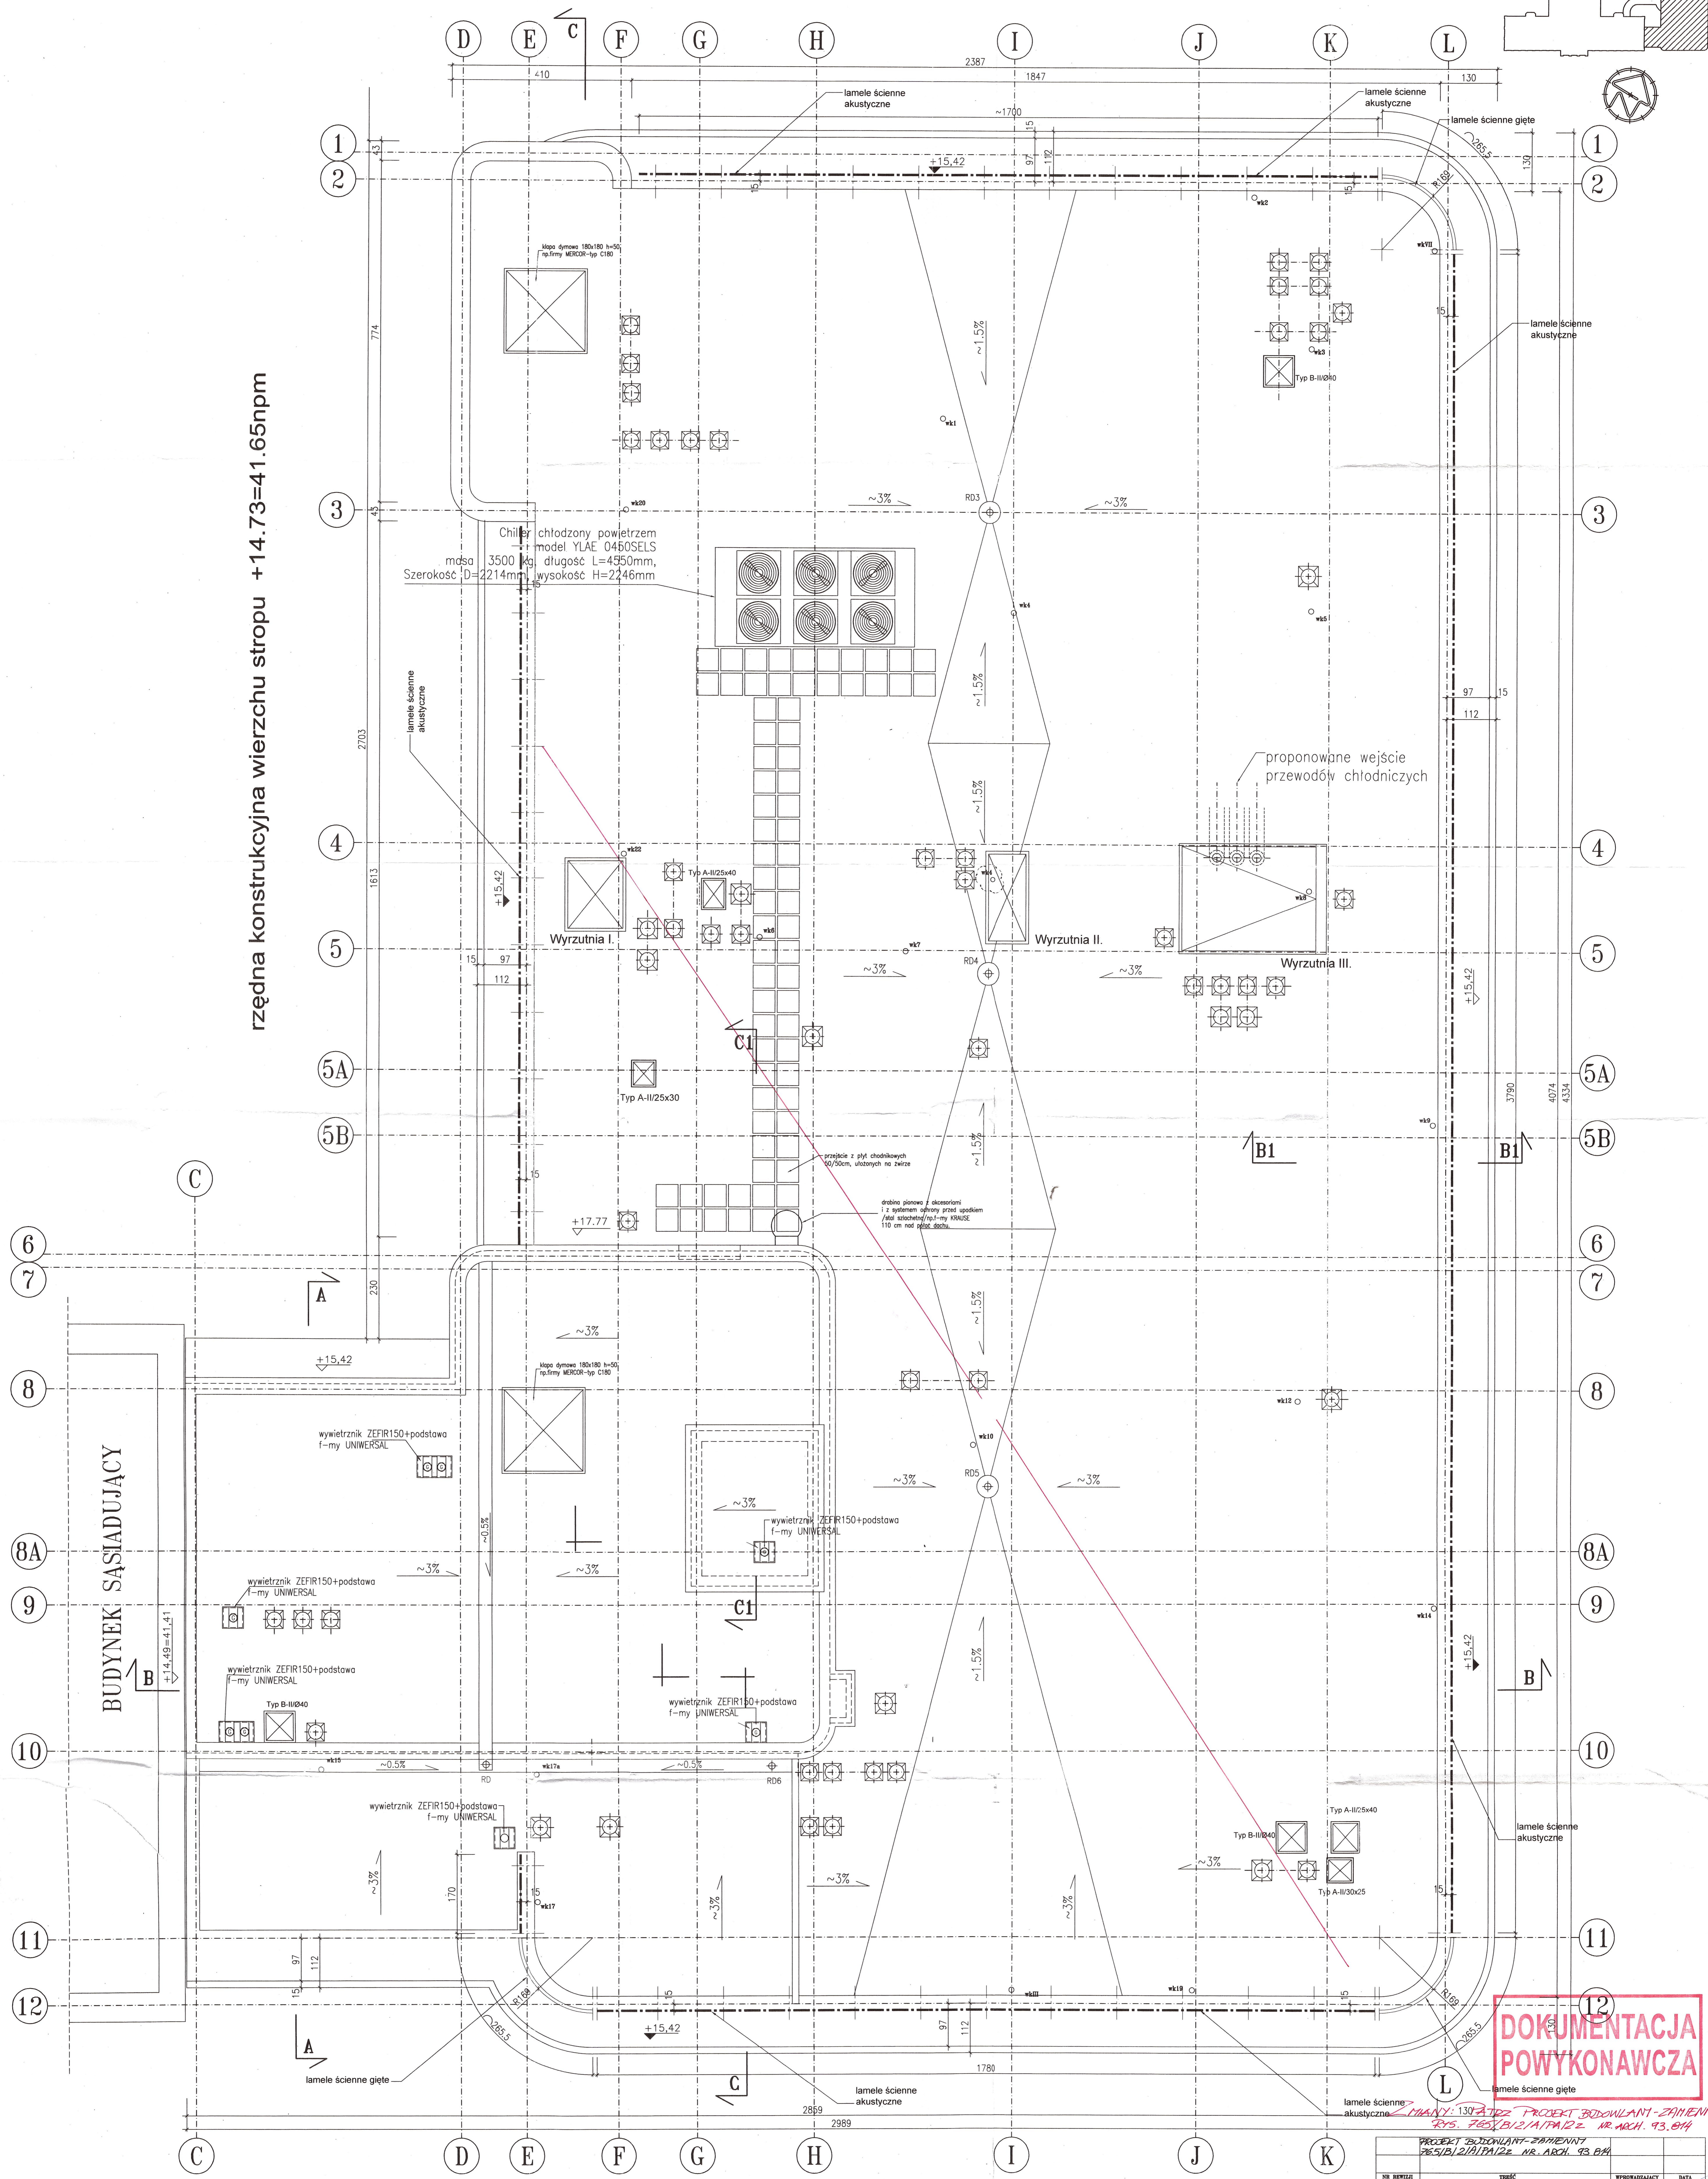

BUDYNEK SĄSIADUJĄCY

**DOKUMENTACJA
POWYKONAWCZA**

UWAGA!

-PROJ. ARCH. I KONSTR. NALEŻY BEZWZGLĘDNIE ROZPATRYWAĆ ŁĄCZNIE.
-WSZYSTKIE ELEM. KONSTR. OZNACZONE A NIE UJĘTE W PROJ. ARCH. WYKONAĆ WG OZNACZEŃ, ORAZ ROZWIĄZAŃ PROJ. KONSTRUKCYJNEGO.
-WSZYSTKIE ROBOTY BUDOWLANO-INSTALACYJNE WYKONAĆ ZGODNIE Z WARUNKAMI TECHNICZNYMI WYKONANIA I ODBIORU

PROJEKT BUDOWLANO-ZAMIAWNI 765/1/2/A/PA/22 NR. ARCH. 93.04		PROJEKT WYKONAWCZY 25.10-07-765	
BIURO STUDIÓW I PROJEKTÓW SŁUŻBY ZDROWIA ul. WILKESKA 69, TEL. 022 618 42 02, FAX 022 618 34 43		KIEROWNIK BUDOWY Maciej Mielczewski	
GŁÓWNY ARCH. I. J. ANGIŁEK		PROJEKTOWAŁA S. 631/76	
ZADANIE: SZPITAL GINEKOLOGICZNO-POŁOŹNICZY "INFŁANKA" W WARSZAWIE		OPRACOWAŁA W. 66/63	
ROZBUDOWA		SKALA 1:50	
DATA 02.2008		NR. PLANU 96182	
RZUT DACHU		NR. WYKONAWCZY 765/1/3/A/PA/11	