MAPA
DO CELÓW PROJEKTOWYCH

SKALA 1: 500

Układ współrzędnych prostokątnych płaskich 1965/1
Układ wysokości : Kronsztadt

KERG 2073–87/2012

Miejscowość : Przedbórz
Jednostka ewidencyjna: identyfikator – 101211_4
nazwa – Przedbórz
Obręb ewidencyjny: identyfikator – 0001
ulica: Słoneczna – fragment
działki: Nr 1221 i inne

Wykonano na podstawie mapy syt.–wys. 1:500
sekcje: 143.111.053.4 , 143.111.054.3 ,
143.111.101.2 , 143.111.102.1.

Oznaczenie granic obszaru, który był przedmiotem aktualizacji – – – – – – – – – – –

PRZEDSIĘBIORSTWO
USŁUG GEODEZYJNYCH
GEOPROM
Jerzy Błaszczyk
97–570 Przedbórz, ul.Szczęśliwa 9

Przedbórz,dn. 09.11.2012r.

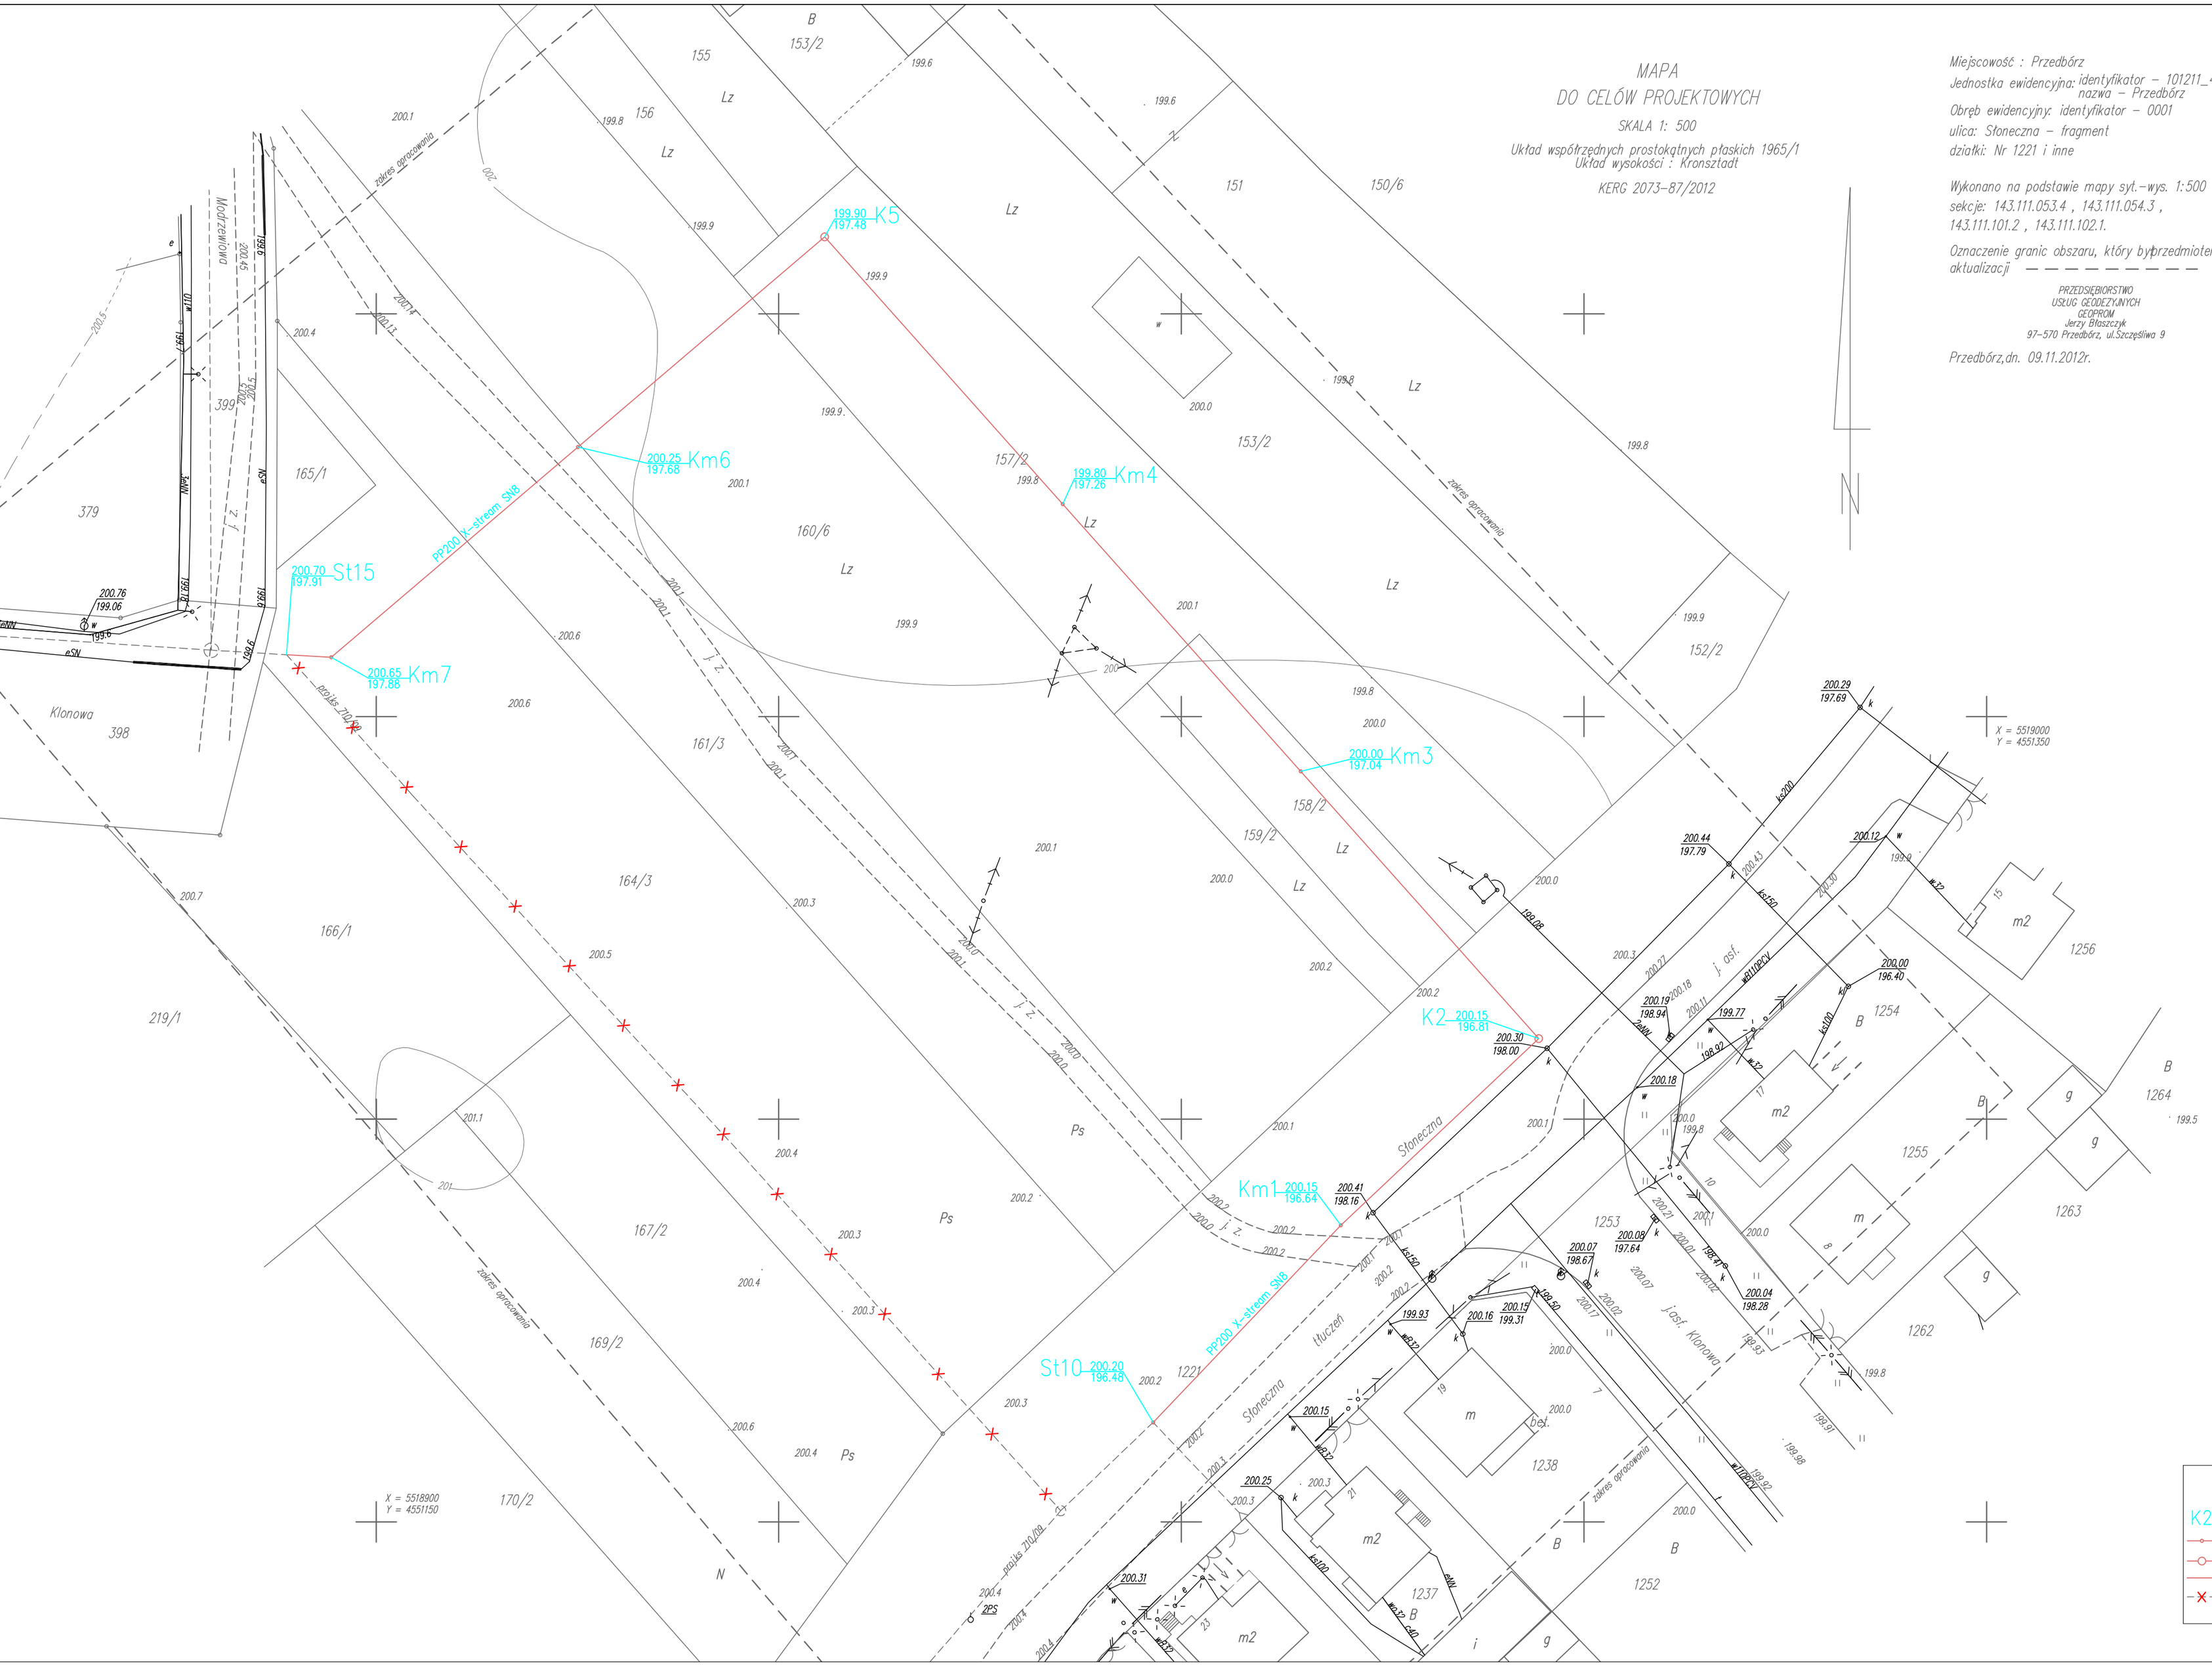

PRZEDSIĘBIORSTWO USŁUG GEODEZYJNYCH
GEOPROM
JERZY BŁASZCZYK
97-570 Przedbórz, ul.Szczęśliwa 9
tel.605216567, NIP 772 109 42 71

GEODETA UPRAWNIONY
Jerzy Błaszczyk
Uprawnienie GUGiK nr 4647

Starostwo Powiatowe w Radomsku
Ośrodek Dokumentacji Geodezyjnej i Kartograficznej
W obszarze określonym jak na dokumencie rekwalifikacji mapy zasadniczej. Dokum. nr z pomiaru uzupełniającego przyjęto do zasobu powiatowego w dniu 20.11.2012
i oznaczono jako nr 5439/2012
Niniejszy dokument nie zastępuje dokumentacji projekt. Projektowane obiekty budowlane wymagające pozwolenia na budowę podlegają wytyczeniu i inwentaryzacji powykonawczej przez jednostki uprawnione do wykonywania prac geodezyjnych.
20.11.2012
(miejscowość i data)
z up. STAROSTY
Z-ca NACZELNIKA
Wydziału Geodezji
mgr inż. Beata Zych-Kot

WSPÓŁRZĘDNE GEODEZYJNE		
Pkt	X	Y
St10	5518912,36	4551246,49
Km1	5518936,83	4551269,82
K2	5518960,01	4551294,37
Km3	5518993,19	4551264,81
Km4	5519026,37	4551235,25
K5	5519059,56	4551205,69
Km6	5519033,46	4551175,05
Km7	5519007,35	4551144,42
St15	5519007,68	4551138,86

OZNACZENIA

- K2 OZNACZENIE WĘZŁA
- STUDNIA REWIZYJNA – Tegra ø425 mm
- STUDNIA REWIZYJNA – Tegra ø1000 mm
- RUROCIĄG GRAWITACYJNY PP 200 X–stream SN8
- KAN. SANITARNA DO USUNIĘCIA (ZMIANA LOKALIZACJI)

Biuro Projektowe	**FIRMA BUDOWLANA "BIO-SYSTEM"** PRACOWNIA PROJEKTOWA ul. Gen. Stefana Grota - Rowackiego 7/1 97-200 Pabianice Tresnica Tel./Fax. (044) 757-69-61 e-mail: biuro@bio-system.pl
Inwestor	Gmina Przedbórz ul. Mostowa 29 97-570 Przedbórz
Projekt	Projekt zamienny kanalizacji sanitarnej dla zadania pn. „Ochrona wód rzeki Pilicy poprzez rozbudowę kanalizacji sanitarnej w Aglomeracji Przedbórz - Etap II" na odcinku między ul. Modrzewiową i Słoneczną. Projekt ZUD 710/09
Projektował: mgr inż. Artur Kozłowski	Nr uprawnień: 24/02/WL
E-mail: artur.kozlowski@bio-system.pl	Podpis
Opracował: mgr inż. Tomasz Marchewka	Podpis
E-mail: tomasz.marchewka@bio-system.pl	
Sprawdził: mgr inż. Włodzimierz Pardus	Nr uprawnień: 85/00/WL
E-mail: -	Podpis
Treść rysunku	**Projekt zagospodarowania terenu** **Mapa sytuacyjno - wysokościowa z trasą sieci kanalizacji sanitarnej**
Branża: Sanitarna	Data opracowania: Listopad 2012
Faza projektu: Projekt zamienny	Skala: 1:500
	Nr rys.: M-k 01