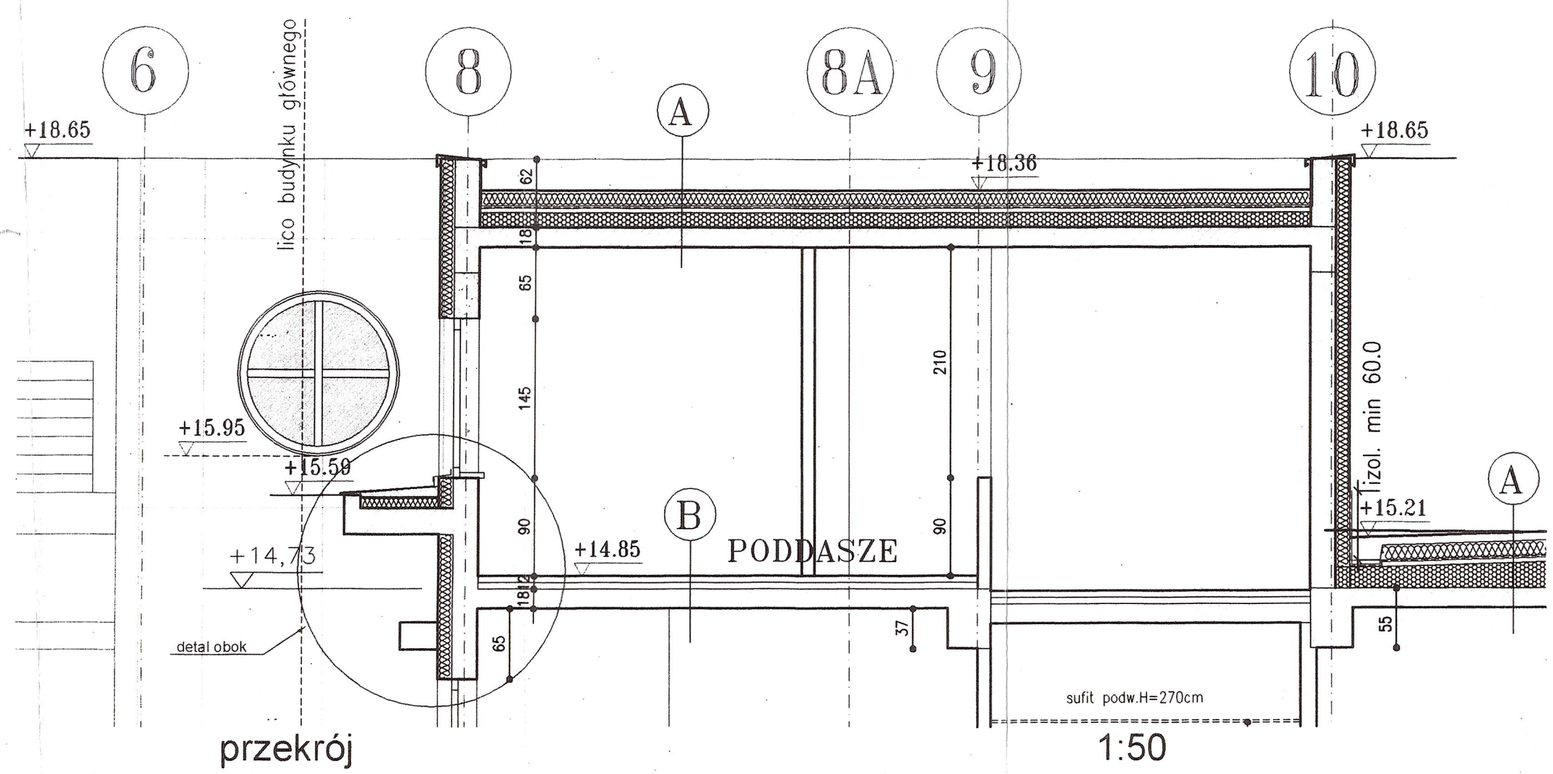

przekrój 1:50

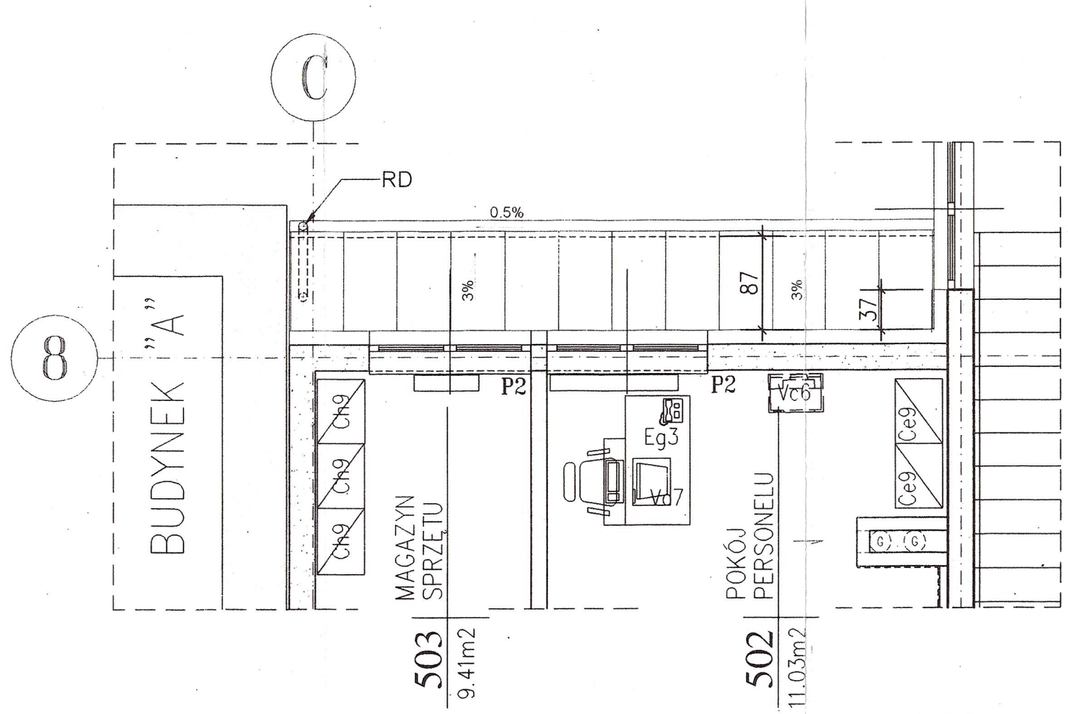

rzut w poziomie III piętra 1:50

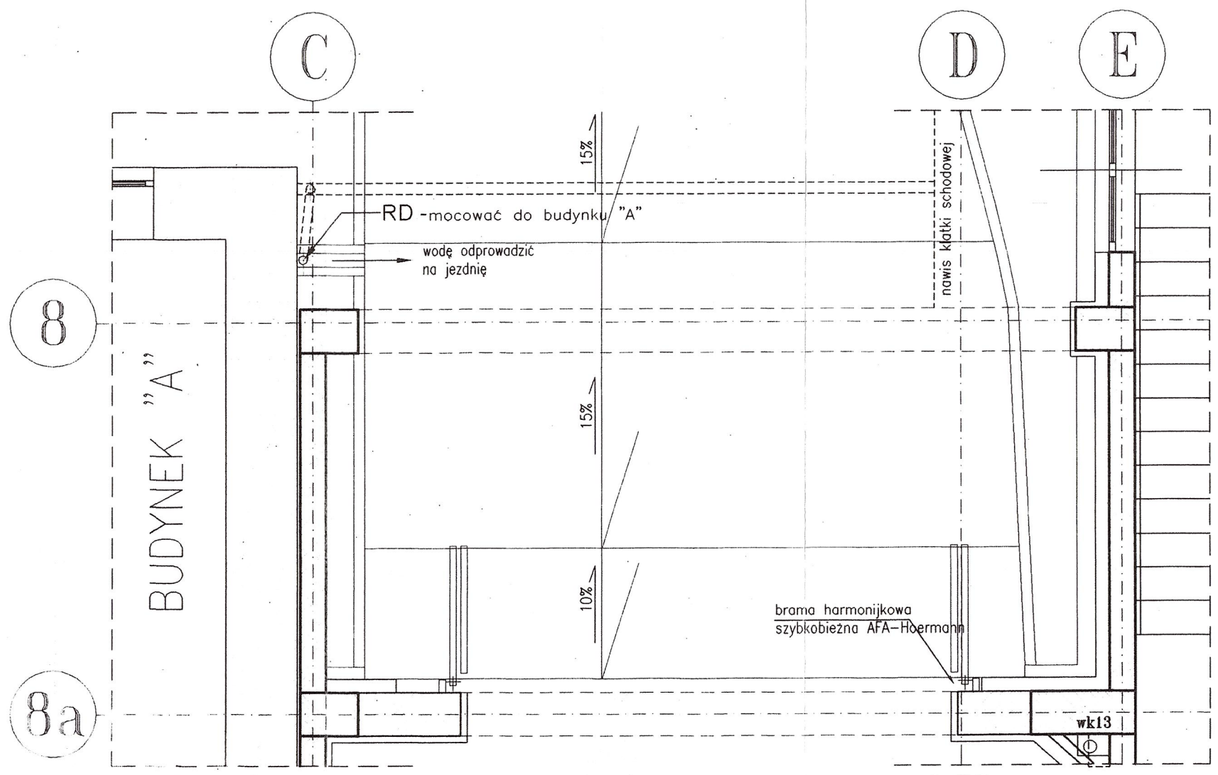

rzut w poziomie parteru 1:50

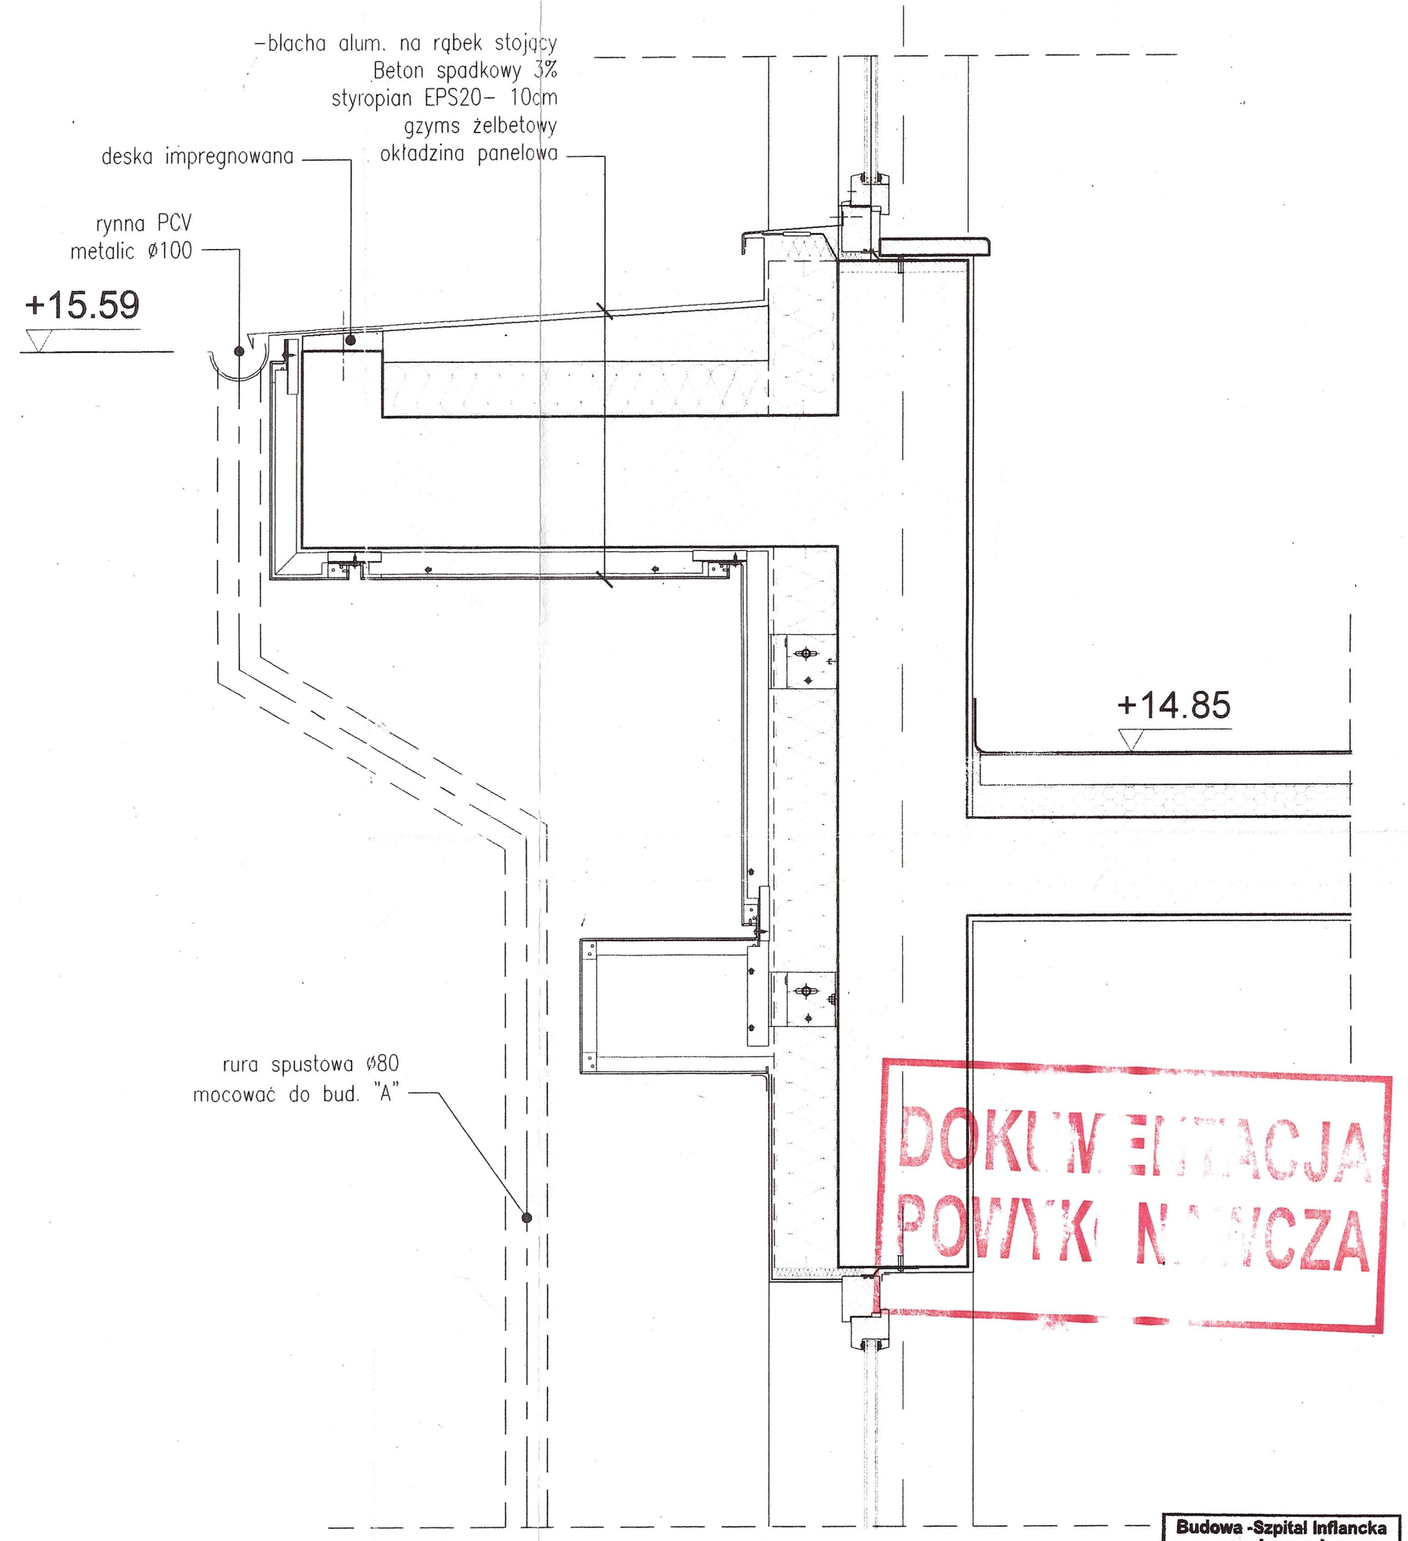

UWAGA.
Niniejszy rysunek należy rozpatrywać z rysunkami poglądowymi elewacji, rysunkami architektonicznymi rzutów i przekrojów oraz odpowiadającymi rysunkami konstrukcji

DOKUMENTACJA POWYKONAWCZA

Budowa -Szpital Inflancka
wpłynęło
dnia 25. 02. 2009
Ldz. 11121/2009

KIEROWNIK BUDOWY Maciej Maciejewski

Inspektor Robót Budowlanych mgr inż. Roman Lulis Upr. Bud. nr Wa-80/90

NR REWIZJI	TREŚĆ	WPROWADZAJĄCY	DATA

ODEBRANO: 09. 02. 25. 2009

BIURO STUDIÓW I PROJEKTÓW SŁUŻBY ZDROWIA Sp. z o.o
03 - 416 WARSZAWA UL. WILEŃSKA 69, Tel. 022 618 42 52, Fax 022 618 34 43
promed

PROJEKT WYKONAWCZY	WA-2510-07-765	NR UPRAWNIEŃ	PODPIS
OBIEKT: SZPITAL GINEKOLOGICZNO-POŁOŻNICZY "INFLANCKA" W WARSZAWIE ROZBUDOWA	PROJEKTOWAŁ: arch.T.ZNOJEK	St-631/76	
	OPRACOWAŁ:		
	KREŚLIŁ:		
NAZWA OPRACOWANIA: ARCHITEKTURA- STAN SUROWY-aneks	SPRAWDZIŁ: arch.D.PRZYGODA	3521/61	
TREŚĆ RYSUNKU: RZUT DACHU-uzupełnienie	PRACOWNIA: PW-2	SKALA: 1:10/1:50	DATA: 01.2009
	BRANŻA: ARCHITEKTURA	NR ARCH.: 96247	
GŁ. PROJ.: arch.T.ZNOJEK / NR UPRAWNIEŃ: St-631/76 / PODPIS	NR RYS.: 765/1/3/A/PA/2a-U		