ZMIANA

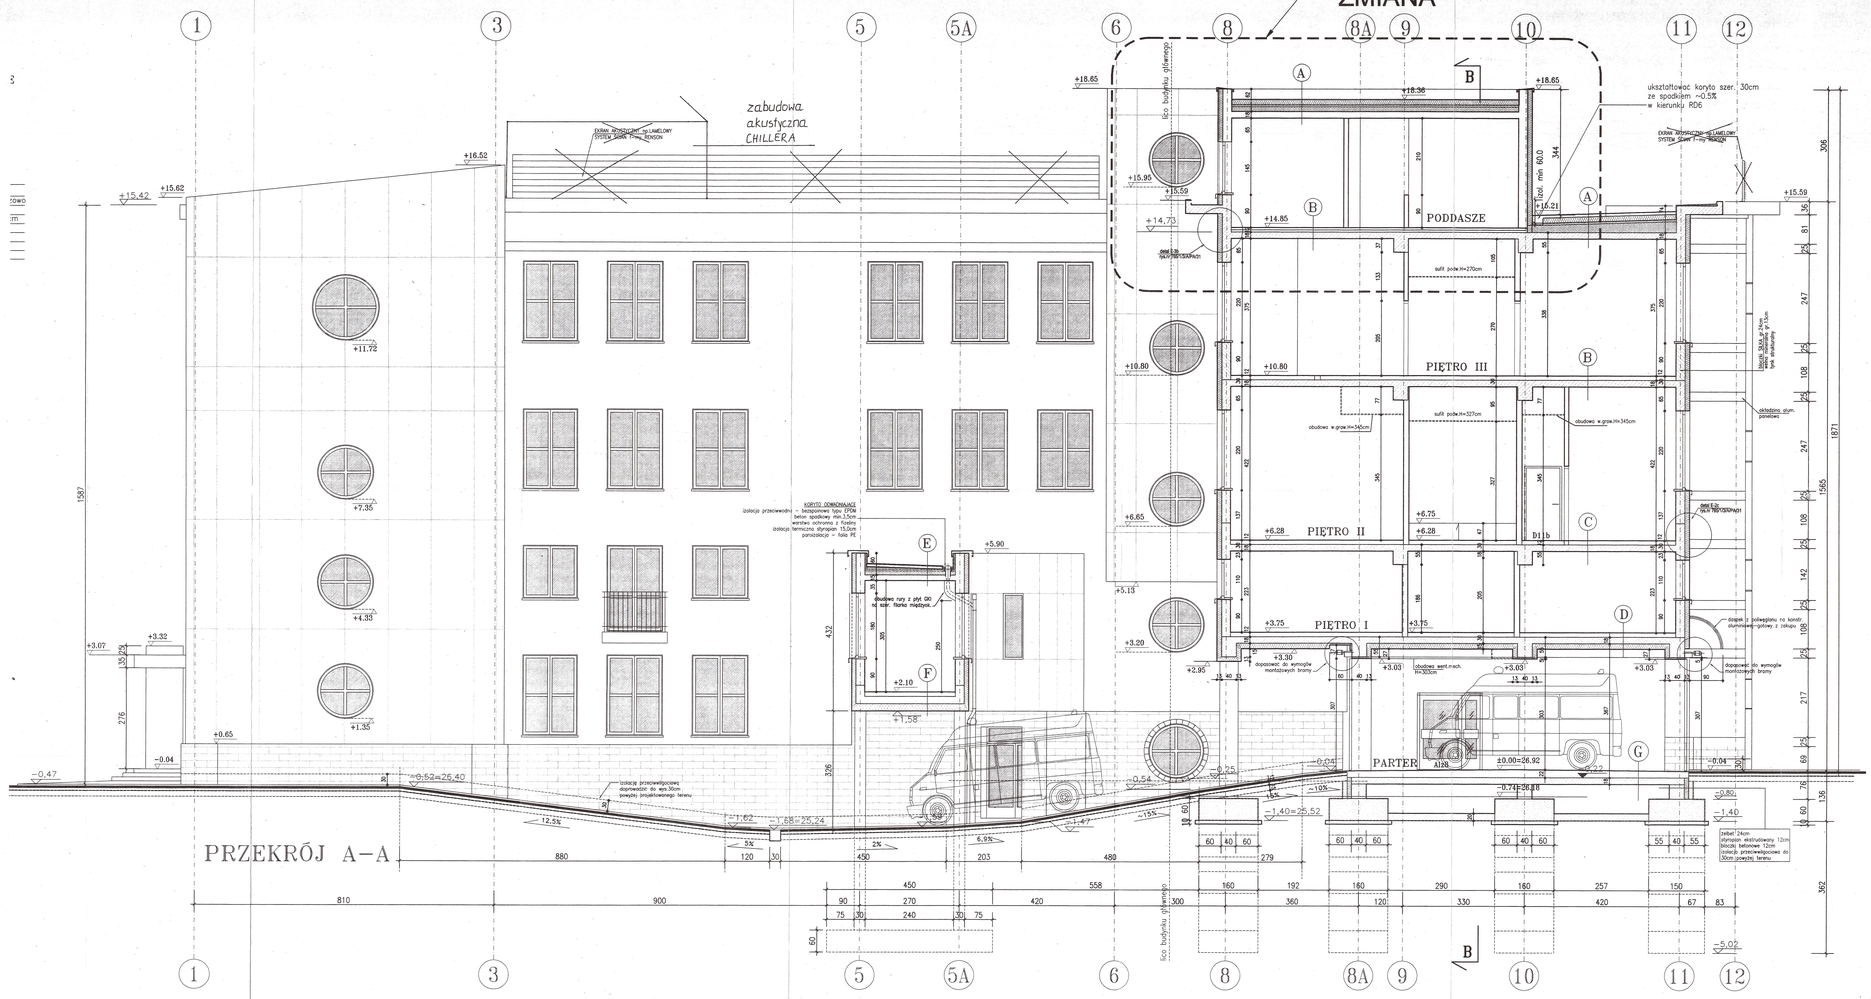

A	–WARSTWY DACHOWE–
6,0cm	obciążenie żwirem 16/32mm
	geowłóknina
15,0cm	izolacja termiczna styropian wodoodporny
	izolacja przeciwwodna – bezspoinowa typu EPDM
5,0cm	beton spadkowy
5–35cm	styropianowe wypełnienie różnic spadkowych
	paroizolacja – folia PE
30,0cm	strop monolityczny – żatarty
	pustka technologiczna
	sufit podwieszony

E	
	izolacja przeciwwodna – bezspoinowa typu EPDM
8,0cm	beton spadkowy
	warstwa ochronna z fizeliny
1–10cm	styropianowe wypełnienie różnic spadkowych
15,0cm	izolacja termiczna styropian
	paroizolacja – folia PE
15,0cm	strop monolityczny – żatarty
	pustka technologiczna
	sufit podwieszony

B	PODŁOŻA POD POSADZKI NA STROPACH MIĘDZYPIĘTROWYCH
1,0cm	wykładzina posadzkowa na wylewce samopoziom.
5,0cm	szlichta wzmocniona
6,0cm	styropian o podwyższonej izolacji akustycznej
30,0cm	strop monolityczny – żatarty
	pustka technologiczna
	sufit podwieszony

C	
1,0cm	wykładzina posadzkowa na wylewce samopoziom.
5,0cm	szlichta wzmocniona
6,0cm	styropian o podwyższonej izolacji akustycznej
30,0cm	strop monolityczny – żatarty
1,5cm	tynk

D	
1,0cm	wykładzina posadzkowa na wylewce samopoziom.
5,0cm	szlichta wzmocniona
6,0cm	styropian o podwyższonej izolacji akustycznej
30,0cm	strop monolityczny – żatarty na płasko
15,0cm	styropian
	tynk cienkowarstwowy na siatce

F	
1,0cm	wykładzina posadzkowa na wylewce samopoziom.
5,0cm	szlichta wzmocniona
6,0cm	styropian o podwyższonej izolacji akustycznej
20,0cm	strop monolityczny – żatarty na płasko
20,0cm	wełna mineralna
	tynk cienkowarstwowy na siatce

G	
8,0cm	płyta betonowa zbrojona ze spadkami
	obkładzina płytkami ceramicznymi – antypoślizgowe
	warstwa rozdzielająca
4,0cm	warstwa drenująca 4/8mm
	warstwa ochronna z fizeliny
	izolacja termiczna
	izolacja przeciwwodna – bezspoinowa typu EPDM
	warstwa wyrównująca i spadkowa
18,0cm	strop monolityczny – żatarty
	tynk

KIEROWNIK BUDOWY
Maciej Maciejewski

DOKUMENTACJA POWYKONAWCZA

NR RYSUNKU	TREŚĆ	WPROWADZAŁ(A)/Y	DATA

BIURO STUDIÓW I PROJEKTÓW SŁUŻBY ZDROWIA Sp. z o.o.
03 – 410 WARSZAWA UL. WILEŃSKA 69, Tel. 022 618 42 50, Fax 022 618 24 63

PROJEKT BUDOWLANY– zamienny — NR UPRAWNIEŃ — PODPIS

	PROJEKTOWAŁA:	2510–07–765	
OBIEKT: SZPITAL GINEKOLOGICZNO–POŁOŻNICZY "INFLANCKA" W WARSZAWIE ROZBUDOWA (BUDYNEK "B")	arch.T.ŻNOJEK	SI–6311/76	
	SPRAWDZIŁ(A):		
	KIEROWAŁ:		
BRANŻA OPRACOWANIA: PROJEKT ARCHITEKTONICZNO– BUDOWLANY	arch.D.PRZYGODA	3521/81	
TREŚĆ RYSUNKU: PRZEKRÓJ A–A	PRACOWNIA: PW	SKALA: 1:50	DATA: VI.2008
	BRANŻA: ARCHITEKTURA	NR ARCH. 93 814	
GŁ. PROJ. arch.T.ŻNOJEK	NR UPRAWNIEŃ: SI–6311/76	PODPIS	NR RYS. 765/B/2/A/PA/3z