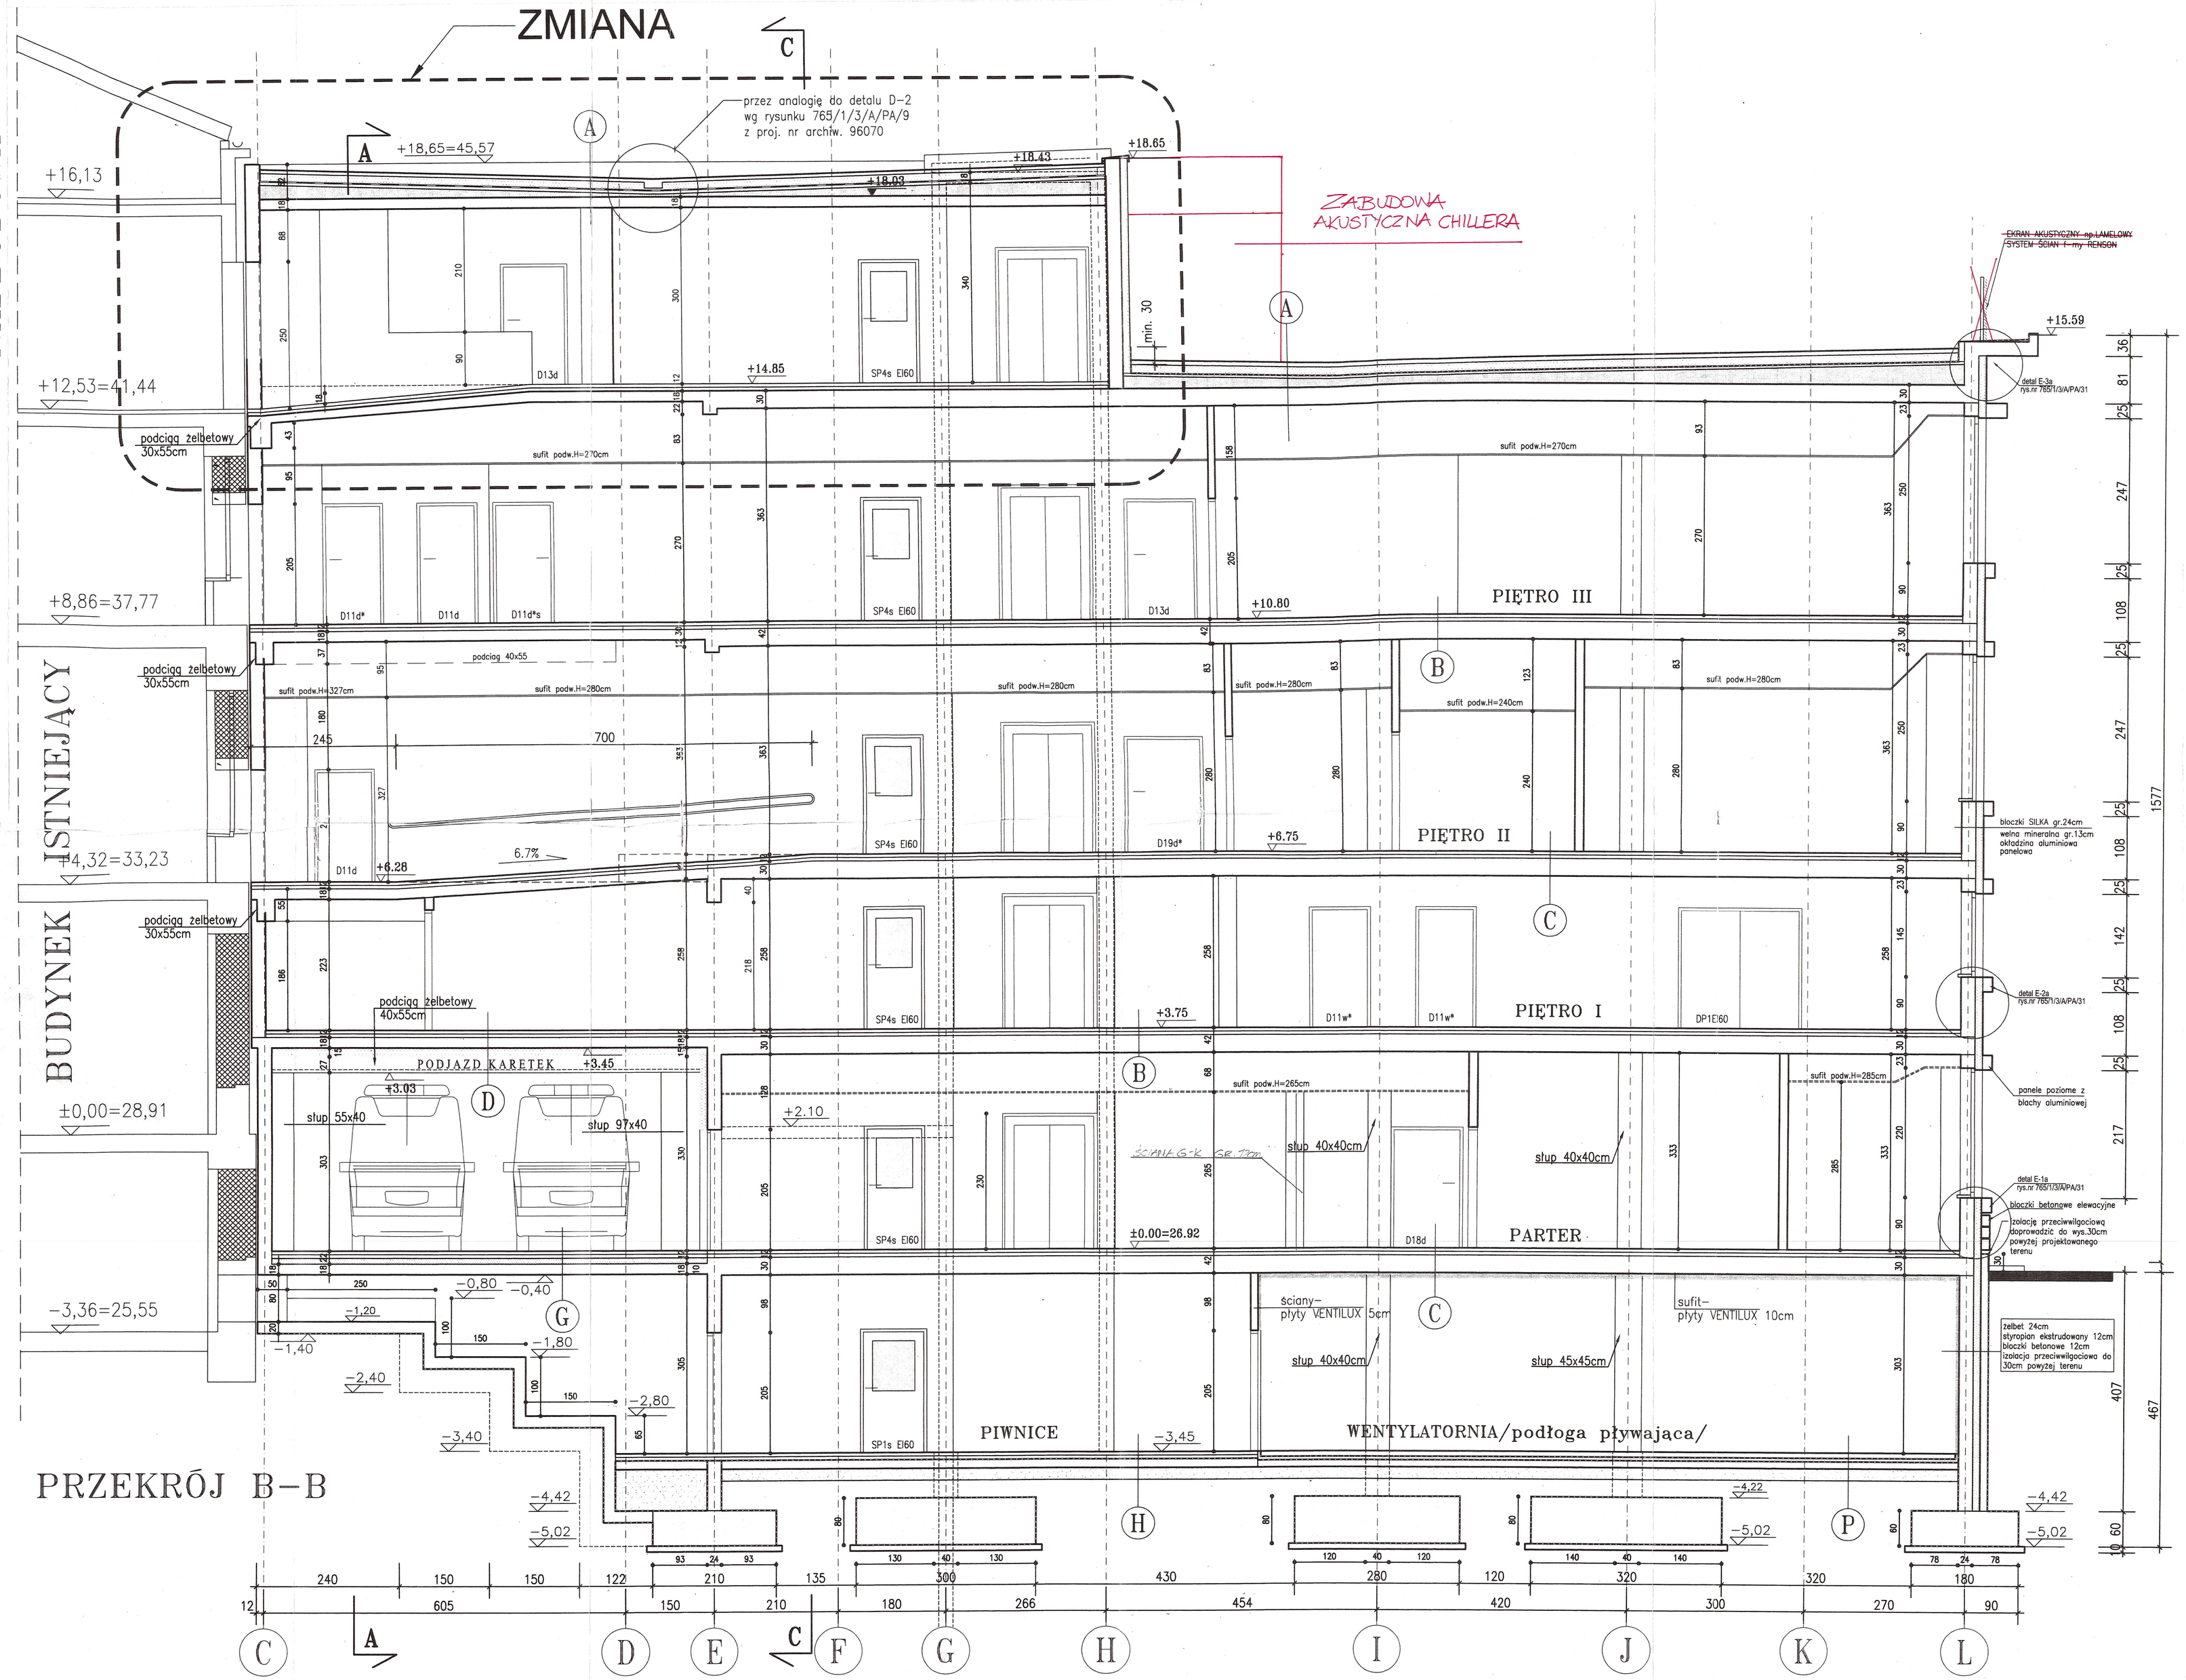

A WARSTWY DACHOWE

6,0cm	obciążenie żwirem 16/32mm
	geowłóknika
15,0cm	izolacja termiczna styropian wodoodporny
	izolacja przeciwwodna – bezspoinowa typu EPDM
5,0cm	beton spadkowy
5–35cm	styropianowe wypełnienie różnic spadkowych
	paroizolacja – folia PE
30,0cm	strop monolityczny – zatarty
	pustka technologiczna
	sufit podwieszony

H PODKŁADY POD POSADZKI NA GRUNCI

1,0cm	wykładzina posadzkowa na wylewce samopoziom.
5,0cm	szlichta wzmocniona
6,0cm	styropian o podwyższonej izolacji akustycznej
	izolacja przeciwwilgociowa
15,0cm	chudy beton – zatarty
20,0cm	podsypka piaskowa ubijana warstwami

P PODŁOGA PŁYWAJĄCA NA GRUNCIE

1,0cm	gres na zaprawie wodoszczelnej
8,0cm	płyta żelbetowa zbrojona prętami ø8 co 20cm krzyzowo
	dylatacja płyty od ścian i słupów
	wkładka styropianowa obwodowa, dylatacyjna grub.5cm
	folia polietylenowa czarna, zgrzewana na złączach
6,0cm	styropian akustyczny frezowany
	izolacja przeciwwilgociowa
12,0cm	chudy beton – zatarty
20,0cm	podsypka piaskowa ubijana warstwami

B PODŁOŻA POD POSADZKI NA STROPACH MIĘDZYPIĘTROWYCH

1,0cm	wykładzina posadzkowa na wylewce samopoziom.
5,0cm	szlichta wzmocniona
6,0cm	styropian o podwyższonej izolacji akustycznej
30,0cm	strop monolityczny – zatarty
	pustka technologiczna
	sufit podwieszony

C

1,0cm	wykładzina posadzkowa na wylewce samopoziom.
5,0cm	szlichta wzmocniona
6,0cm	styropian o podwyższonej izolacji akustycznej
30,0cm	strop monolityczny – zatarty
1,5cm	tynk

D

1,0cm	wykładzina posadzkowa na wylewce samopoziom.
5,0cm	szlichta wzmocniona
6,0cm	styropian o podwyższonej izolacji akustycznej
30,0cm	strop monolityczny – zatarty na gładko
15,0cm	styropian
	tynk cienkowarstwowy na siatce

G

8,0cm	płyta betonowa zbrojona ze spadkami
	~~płytowa płytkami ceramicznymi~~ wykładzina żywicz. Technoart Floor System 400
	warstwa rozdzielająca
4,0cm	warstwa drenująca 4/8mm
	warstwa ochronna z fizeliny
	izolacja termiczna
	izolacja przeciwwodna – bezspoinowa typu EPDM
	warstwa wyrównująca i spadkowa
18,0cm	strop monolityczny – zatarty
	tynk

PS PODŁOGA PŁYWAJĄCA NA STROPIE

1,0cm	gres na zaprawie wodoszczelnej
6,0cm	płyta żelbet. zbr. prętami ø8 co 20cm krzyzowo
	dylatacja płyty od ścian i słupów
	wkładka styropianowa obwodowa, dylatacyjna gr.5cm
	folia polietylenowa czarna, zgrzewana na złączach
5,0cm	styropian akustyczny frezowany
30,0cm	strop monolityczny – zatarty na gładko

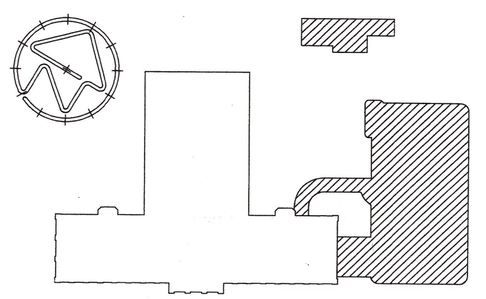

DOKUMENTACJA POWYKONAWCZA

KIEROWNIK BUDOWY Maciej Maciejewski

NR REWIZJI	TREŚĆ	WYKONAŁ/ZATWIERDZAJĄCY	DATA

BIURO STUDIÓW I PROJEKTÓW SŁUŻBY ZDROWIA Sp. z o.o
03 – 416 WARSZAWA UL. WILEŃSKA 69, Tel. 022 618 42 52, Fax 022 618 34 43

PROJEKT WYKONAWCZY	Nr 2510–07–765	NR UPRAWNIEŃ	PODPIS
OBIEKT: SZPITAL GINEKOLOGICZNO–POŁOŻNICZY "INFLANCKA" W WARSZAWIE ROZBUDOWA	PROJEKTOWAŁ: arch.T.ZNOJEK	St–631/76	
	OPRACOWAŁ:		
	KRESLIŁ:		
BRANŻA OPRACOWANA: ARCHITEKTURA–STAN WYKOŃCZENIOWY	SPRAWDZIŁ: arch.S.GŁAZ	Wa–666/63	
TREŚĆ RYSUNKU: PRZEKRÓJ B–B	PRACOWNIA: PW–2	SKALA: 1:50	DATA: 02.2008
	BRANŻA: ARCHITEKTURA	NR ARCH.: 96182	
GŁ. PROJ. arch.T.ZNOJEK	NR UPRAWNIEŃ: St–631/76 PODPIS:	NR RYS.: 765/1/3/A/PA/13	